




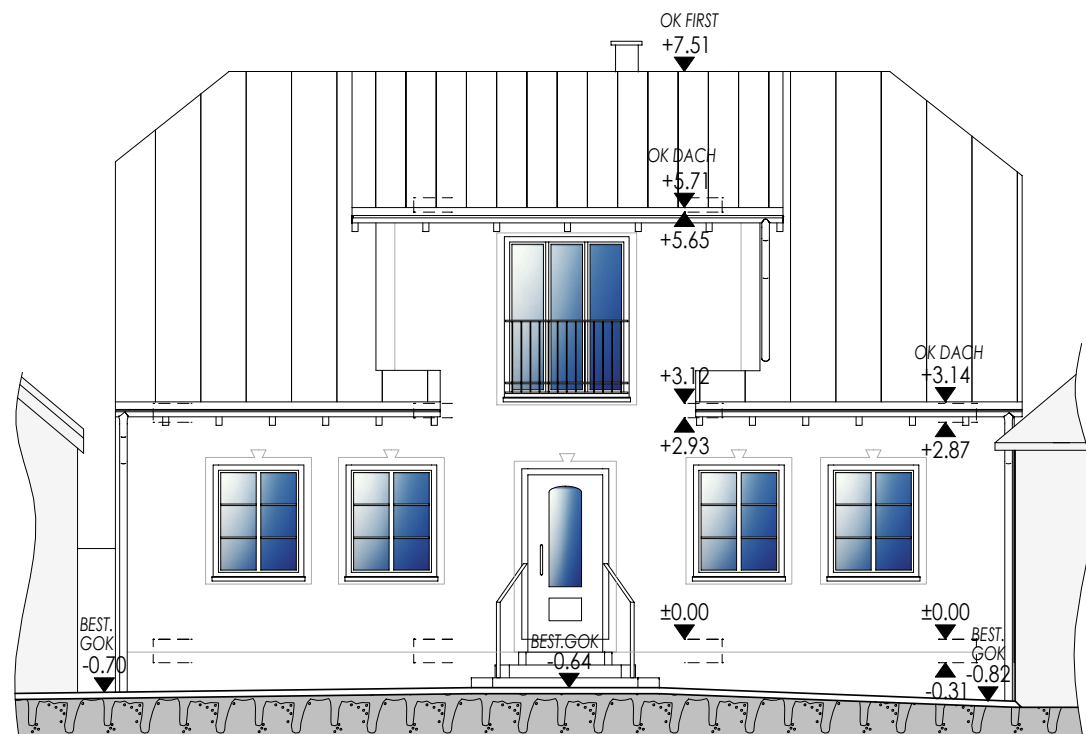


ANSICHT WEST

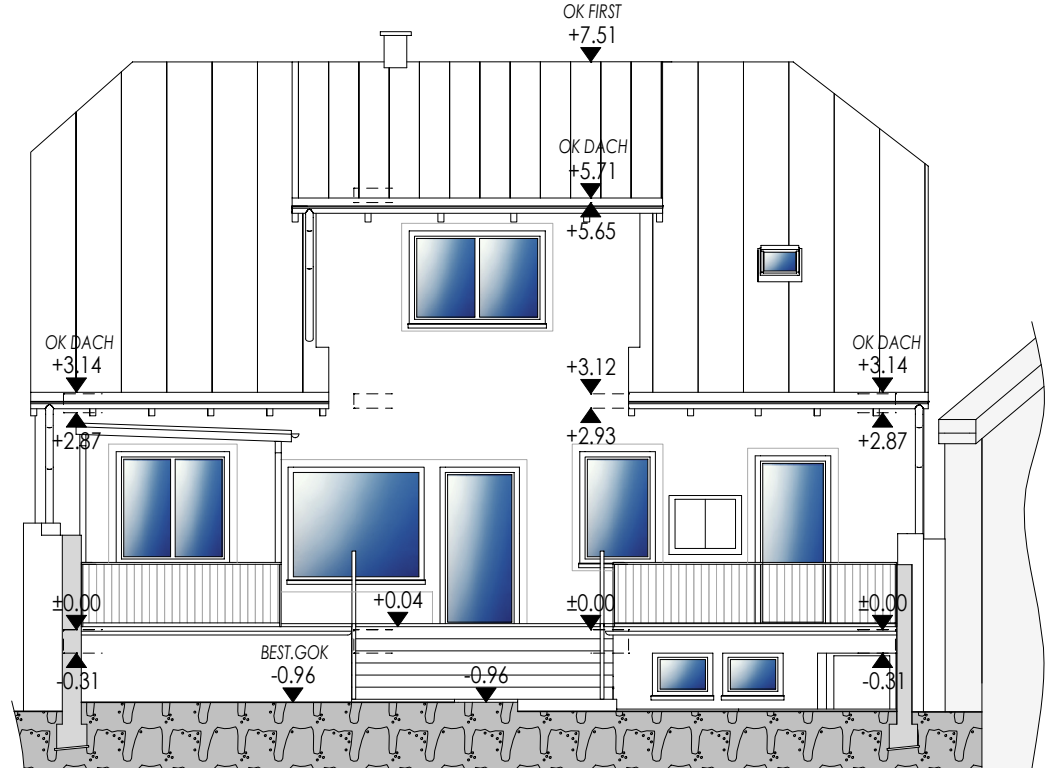


ANSICHT OST

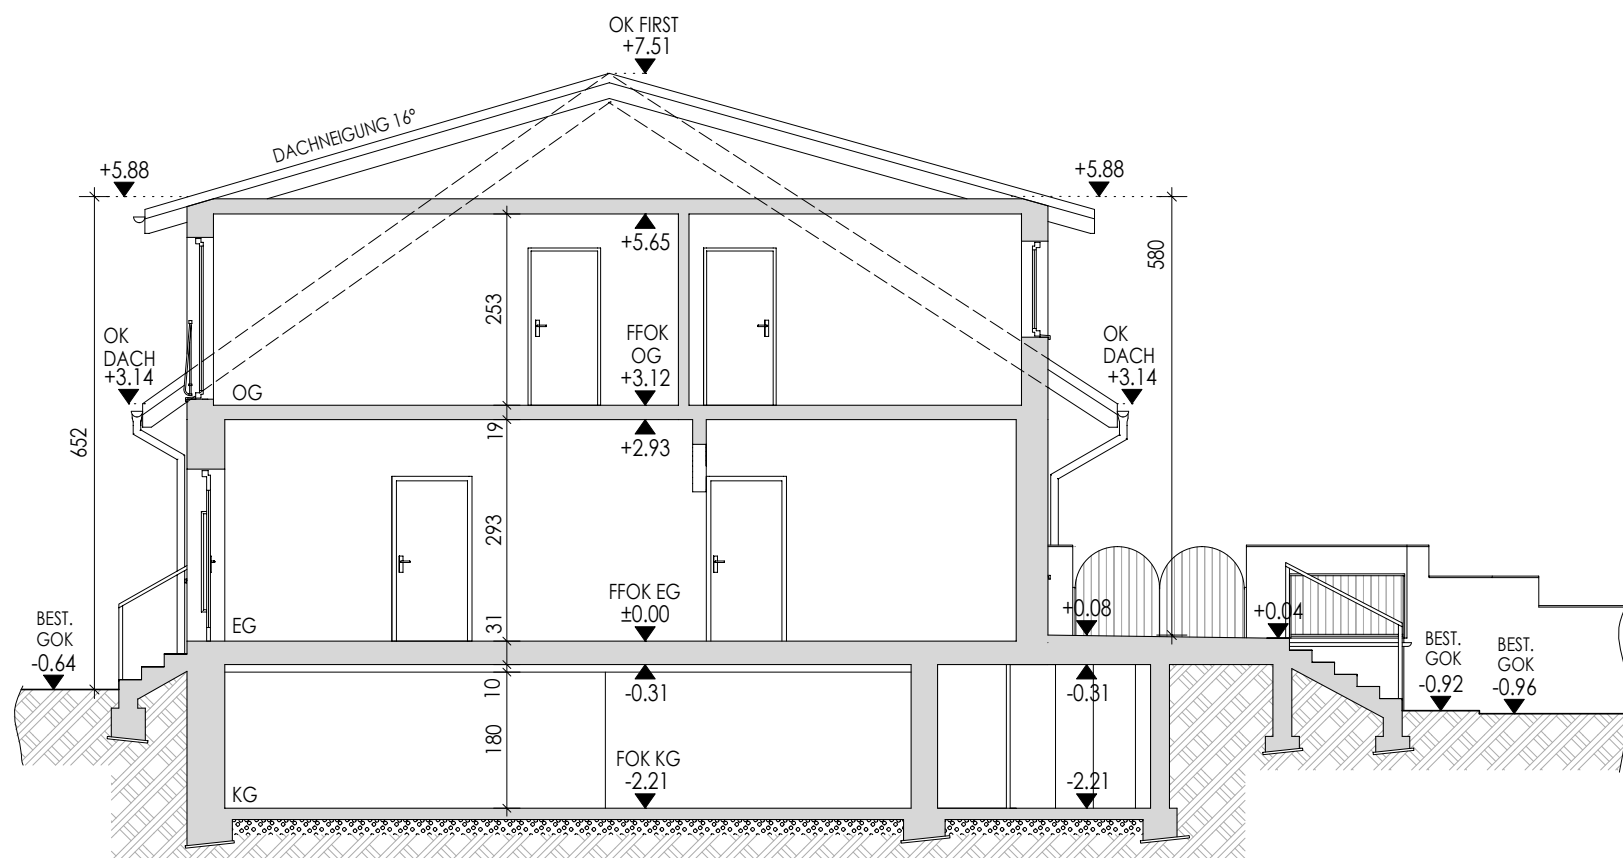

SCHNITT A-A

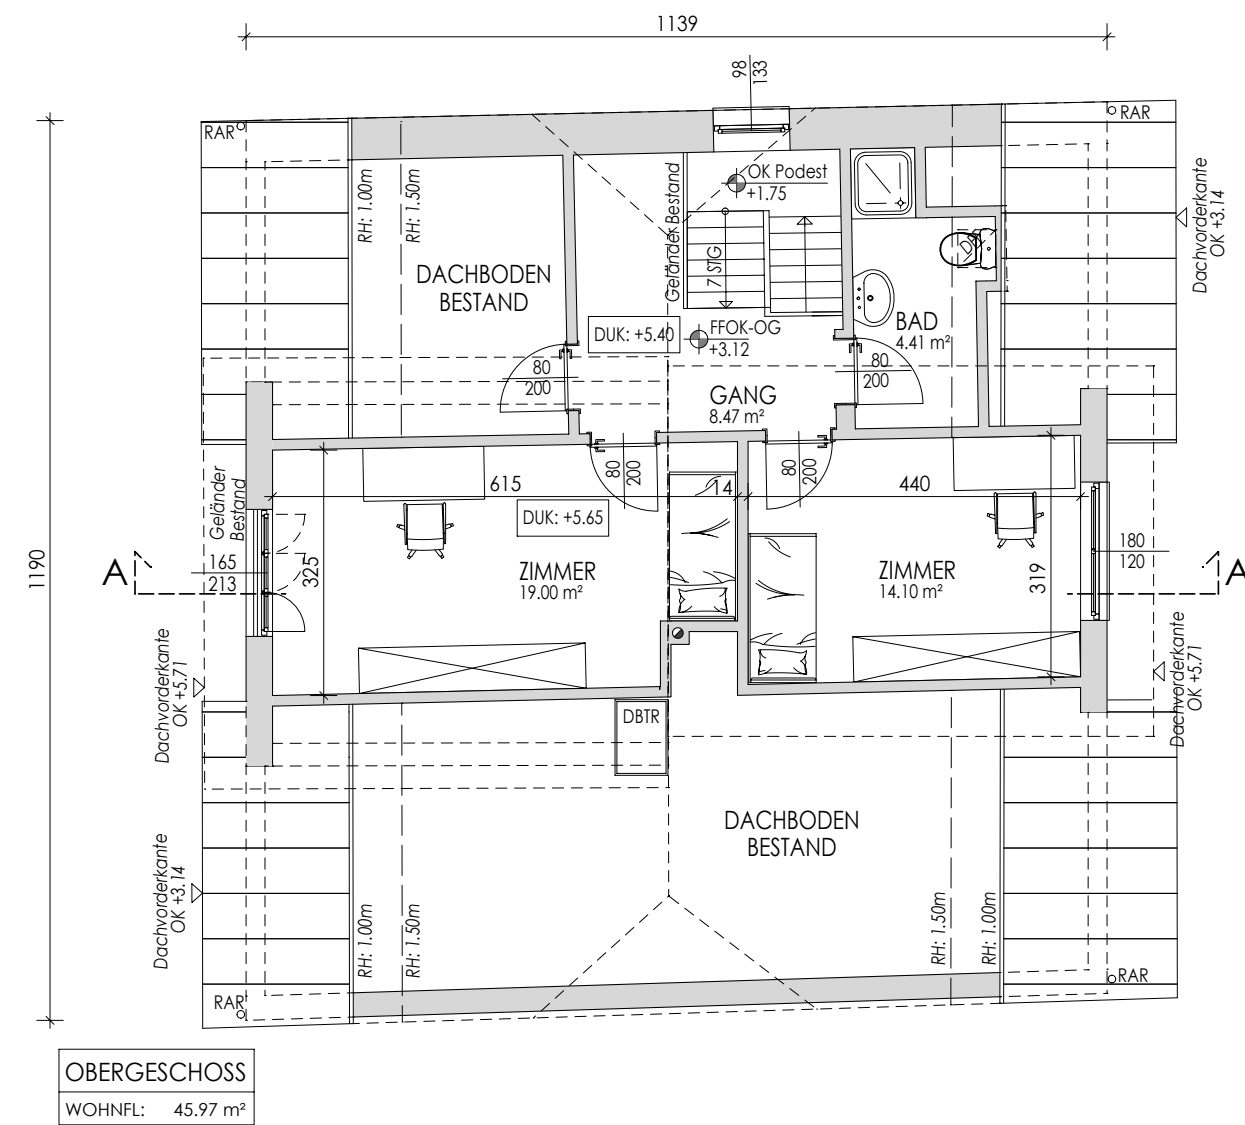

GRUNDRISS OBERGESCHOSS

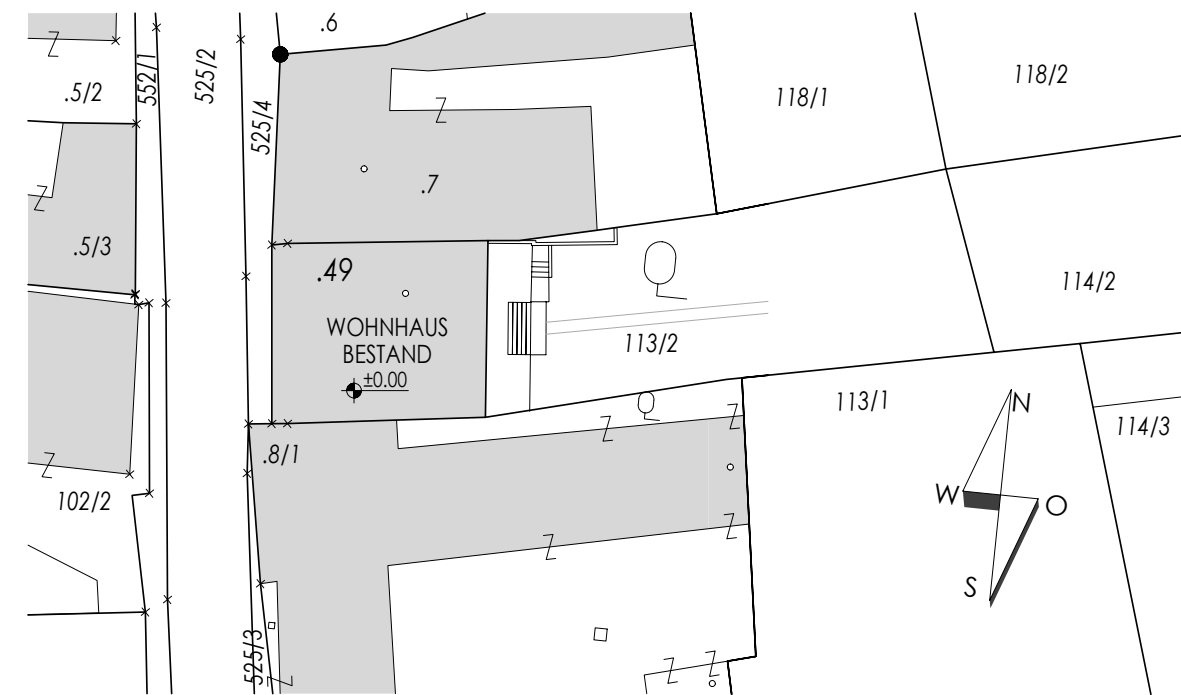

LAGEPLAN M 1:500
(Grundlage: Auszug aus DKM)

PLANBEILAGE -BESTANDSPLAN-

zum Feststellungsbescheid
lt. § 70(6) für das Wohnhaus in

KG


- Planinhalt
- GRUNDRISS 1:100
 - ANSICHTEN 1:100
 - SCHNITT 1:100
 - LAGEPLAN 1:500

Legende


Bestand

best. Niveau

Bezugsniveau = best. Niveau

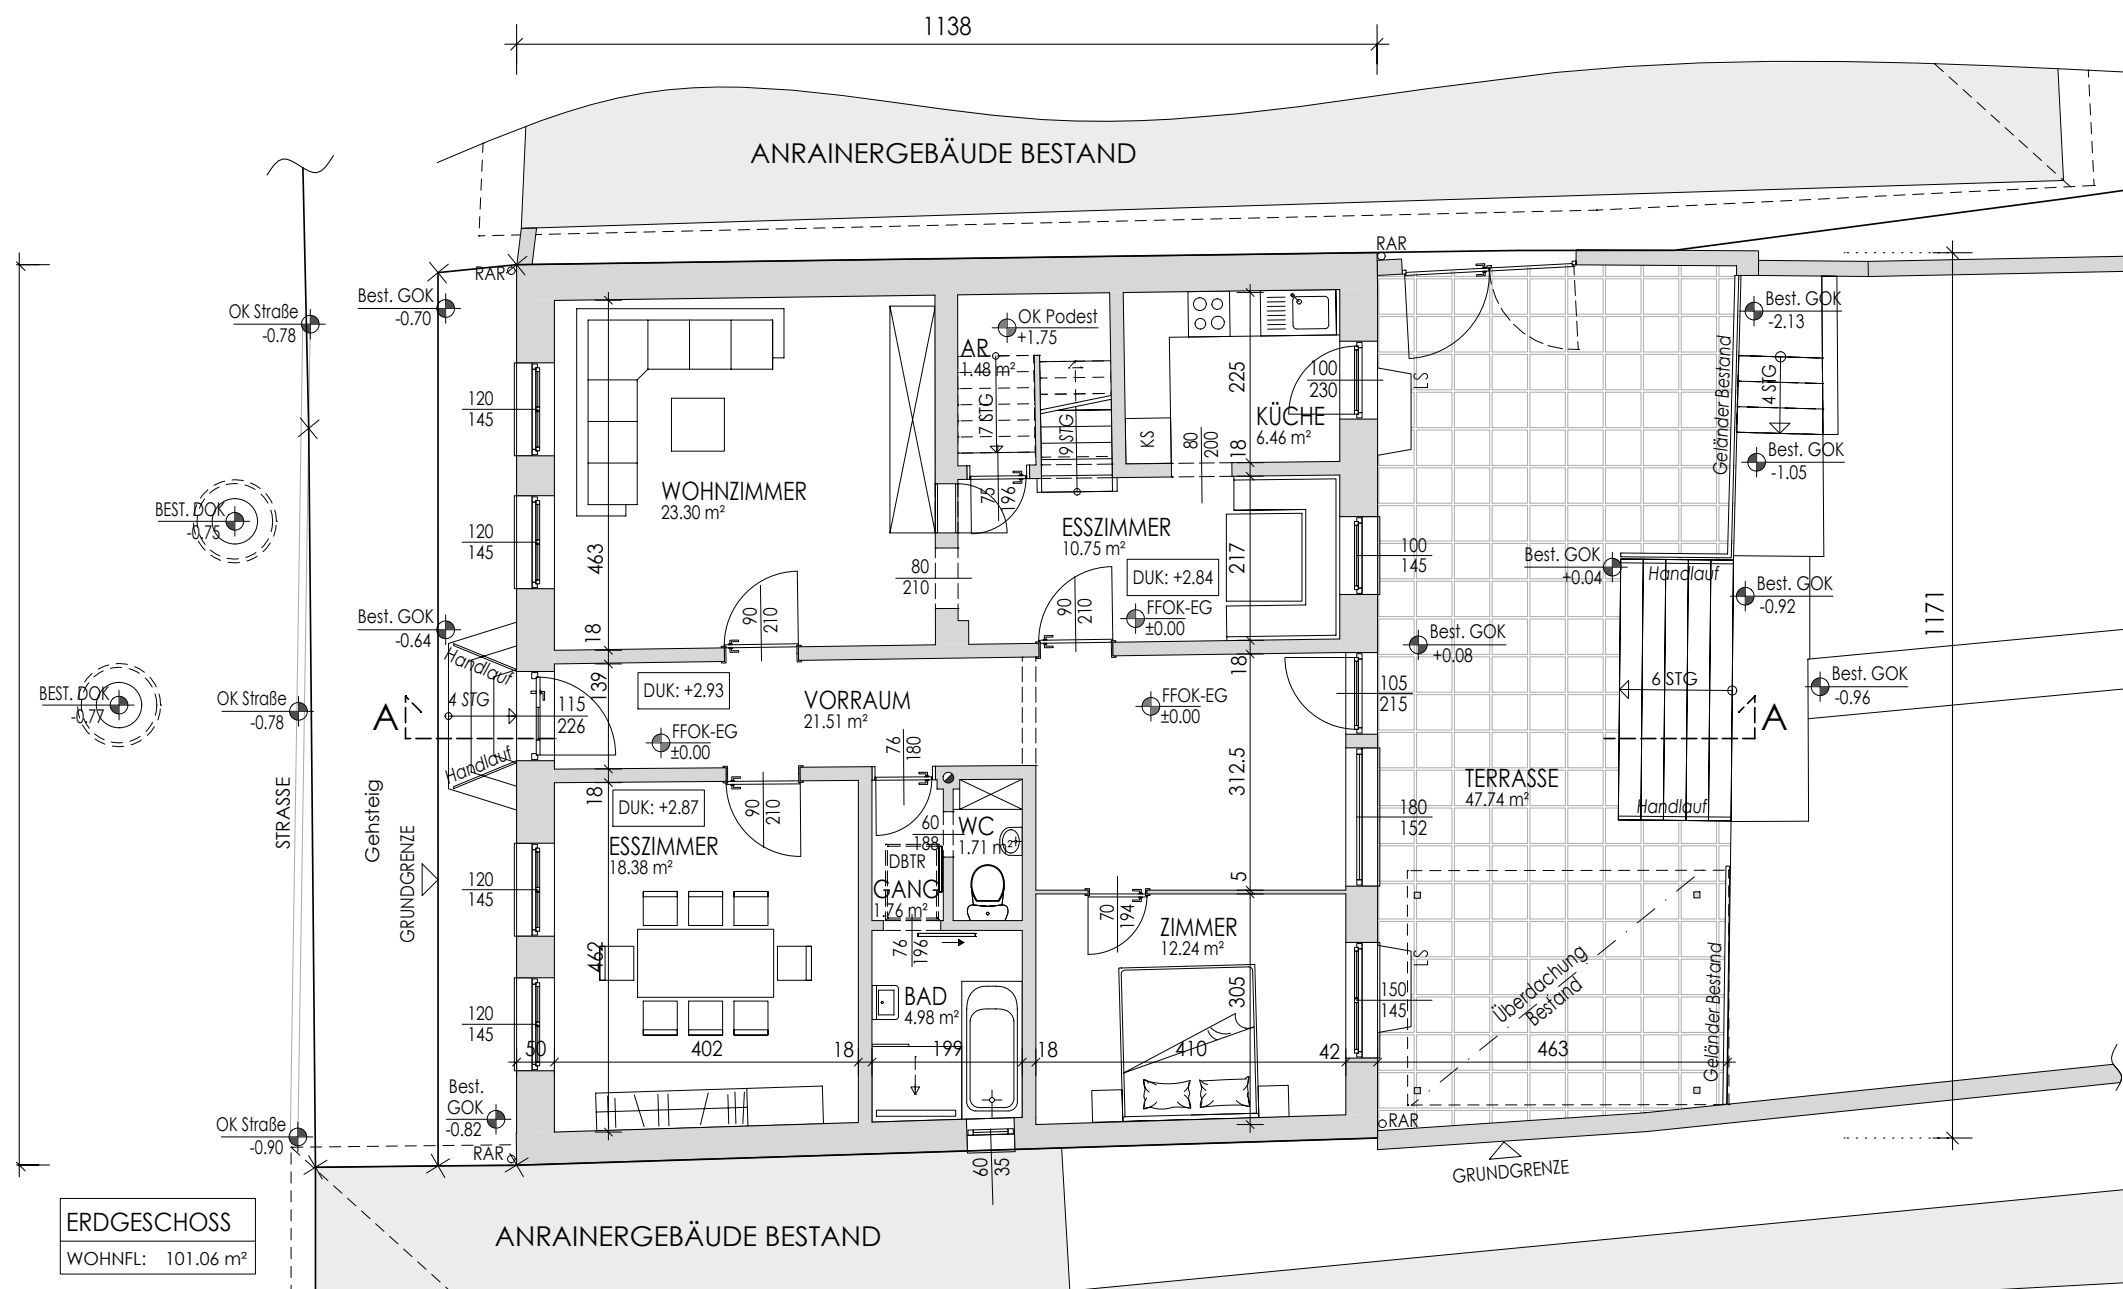

GRUNDRISS ERDGESCHOSS

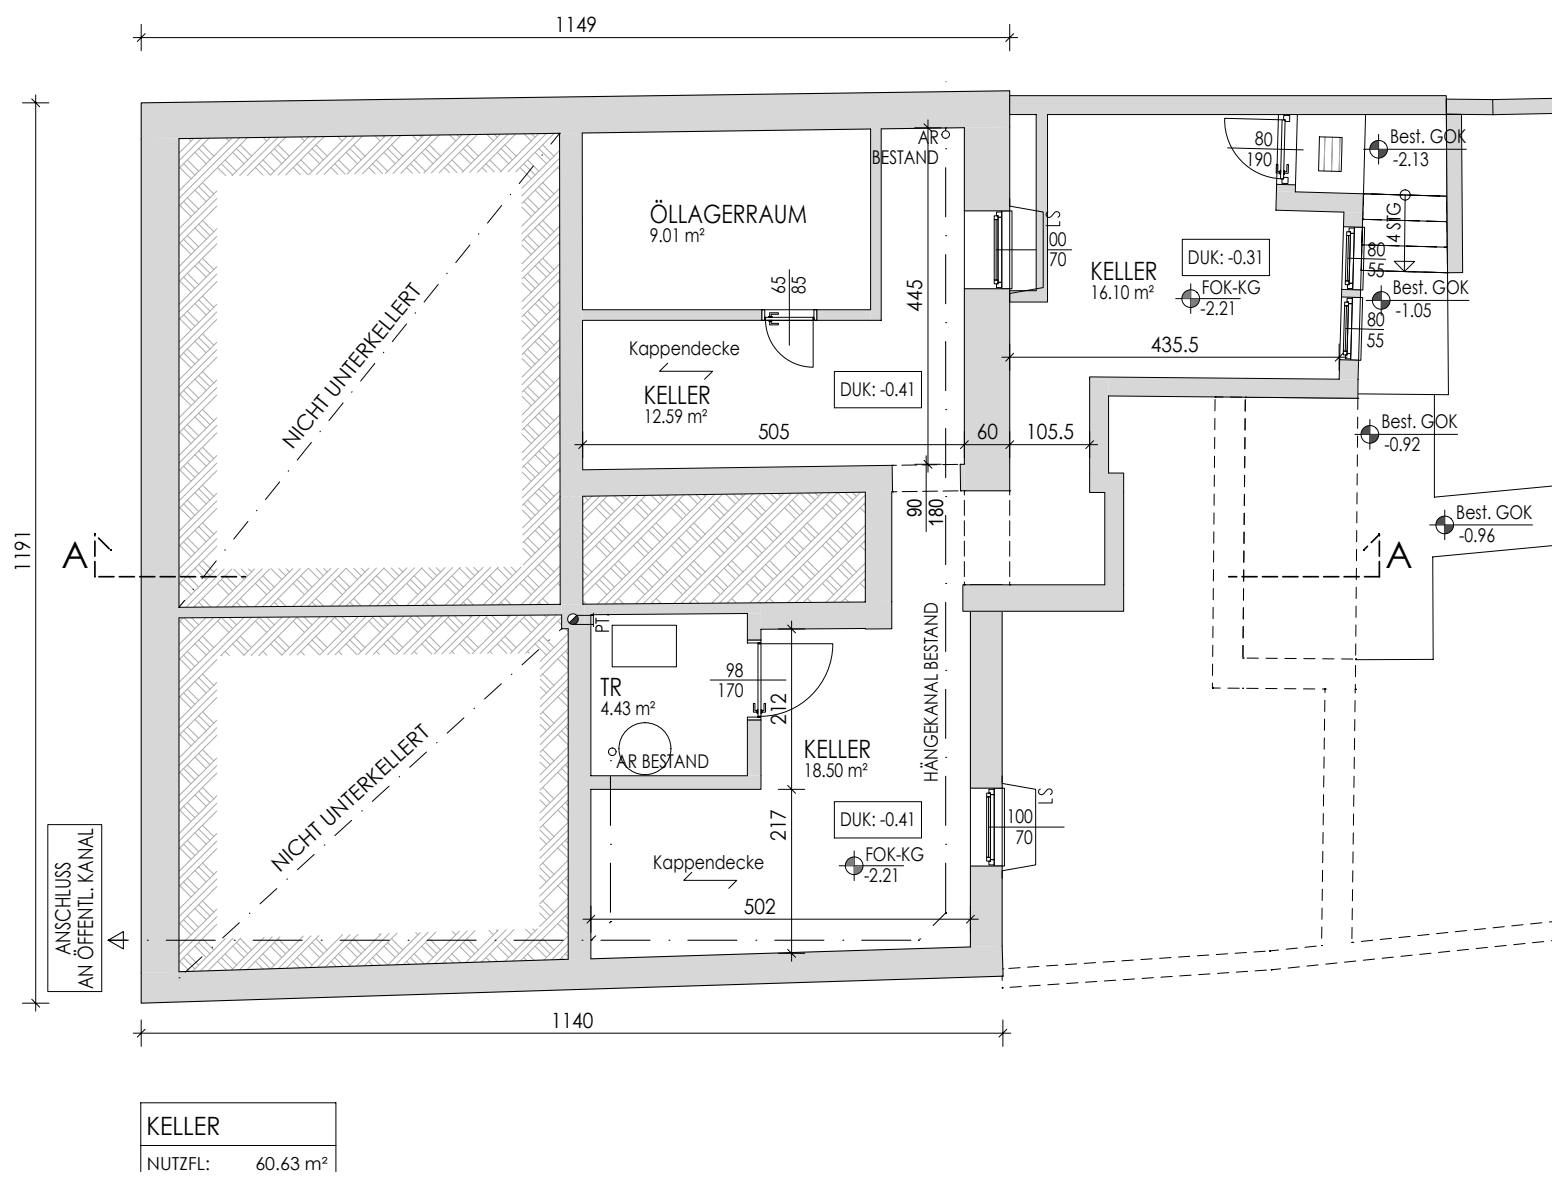

GRUNDRISS KELLER

Behörde